



Tribunal de Contas
Mato Grosso
TRIBUNAL DO CIDADÃO

SEDEX DE OBRAS E SERVIÇOS DE ENGENHARIA
Telefones: (65) 3613-7631 / 7632
e-mail: engenharia@tce.mt.gov.br

TCE/MT

Fls. _____

Rub. _____

ANEXO XIX

**Solicitação de Informações e Documentos –
AL nº 001/2016
(parte 2 de 2)**



Tribunal de Contas
Mato Grosso
TRIBUNAL DO CIDADÃO

SEDEX DE OBRAS E SERVIÇOS DE ENGENHARIA
Telefones: (65) 3613-7631 / 7632
e-mail: engenharia@tce.mt.gov.br


TCE/MT

Fls. _____


Rub. _____

Projetos Plotados

- Referem-se aos projetos encaminhados em mídia eletrônica com a extensão DWG.

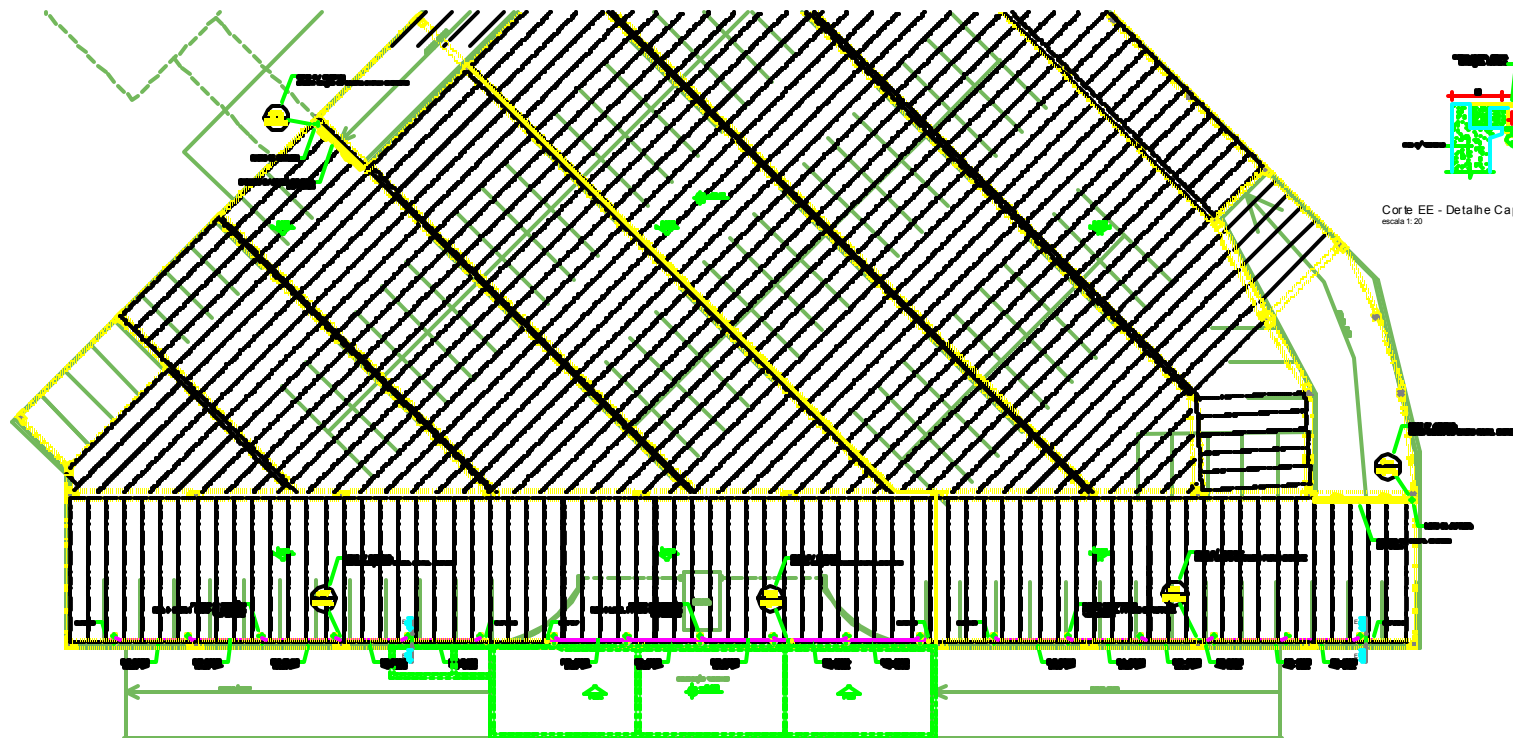


Corte EE - Detalhe Captações Pluviais (Nível -3,15)
escala 1:20

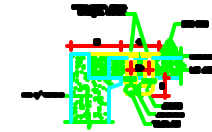



Planta Pavimento Intermediário (Nível -3,15)

escala 1:125
Condições:
- Linhas verdes: Layout do sistema de águas pluviais
- Linhas amarelas: Pontos de captação pluvial

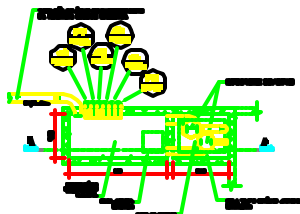


Planta Reservatório de "First Flush"/Casa de Filtros
escala 1:75


Corte AA - Detalhe Casa de Filtros e Reservatório "First Flush"
escala 1:50

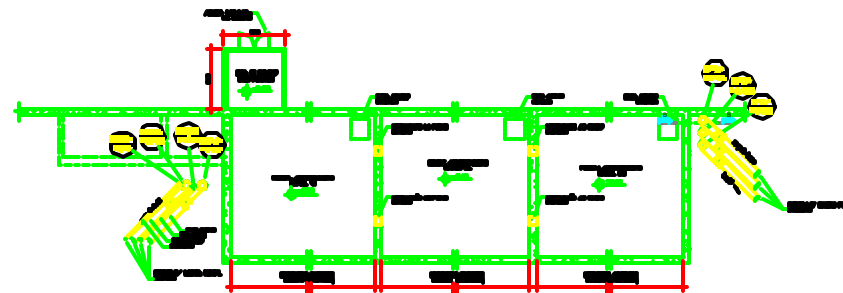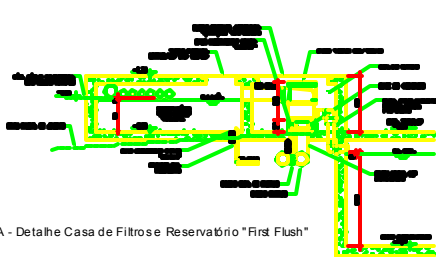


Planta Reservatórios/Casa de Bombas (Nível -6,35)
escala 1:75

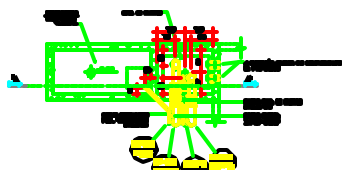


Planta Drenos de Fundo (Nível -3,15)
Reservatório de "First Flush"/Casa de Filtros
escala 1:75

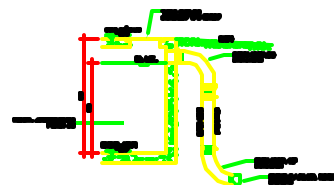

Corte BB - Detalhe Reservatório Intermediário
escala 1:50

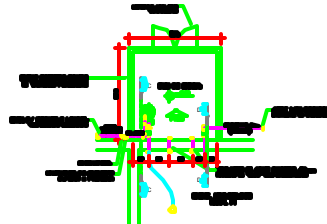


Planta Casa de Bombas (Nível -6,35)
escala 1:50

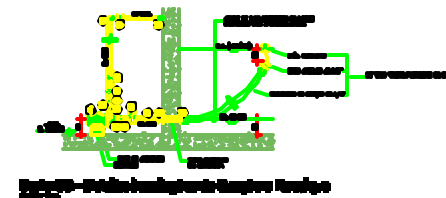



1	2	3	100
---	---	---	---	---	---	---	---	---	----	----	-----

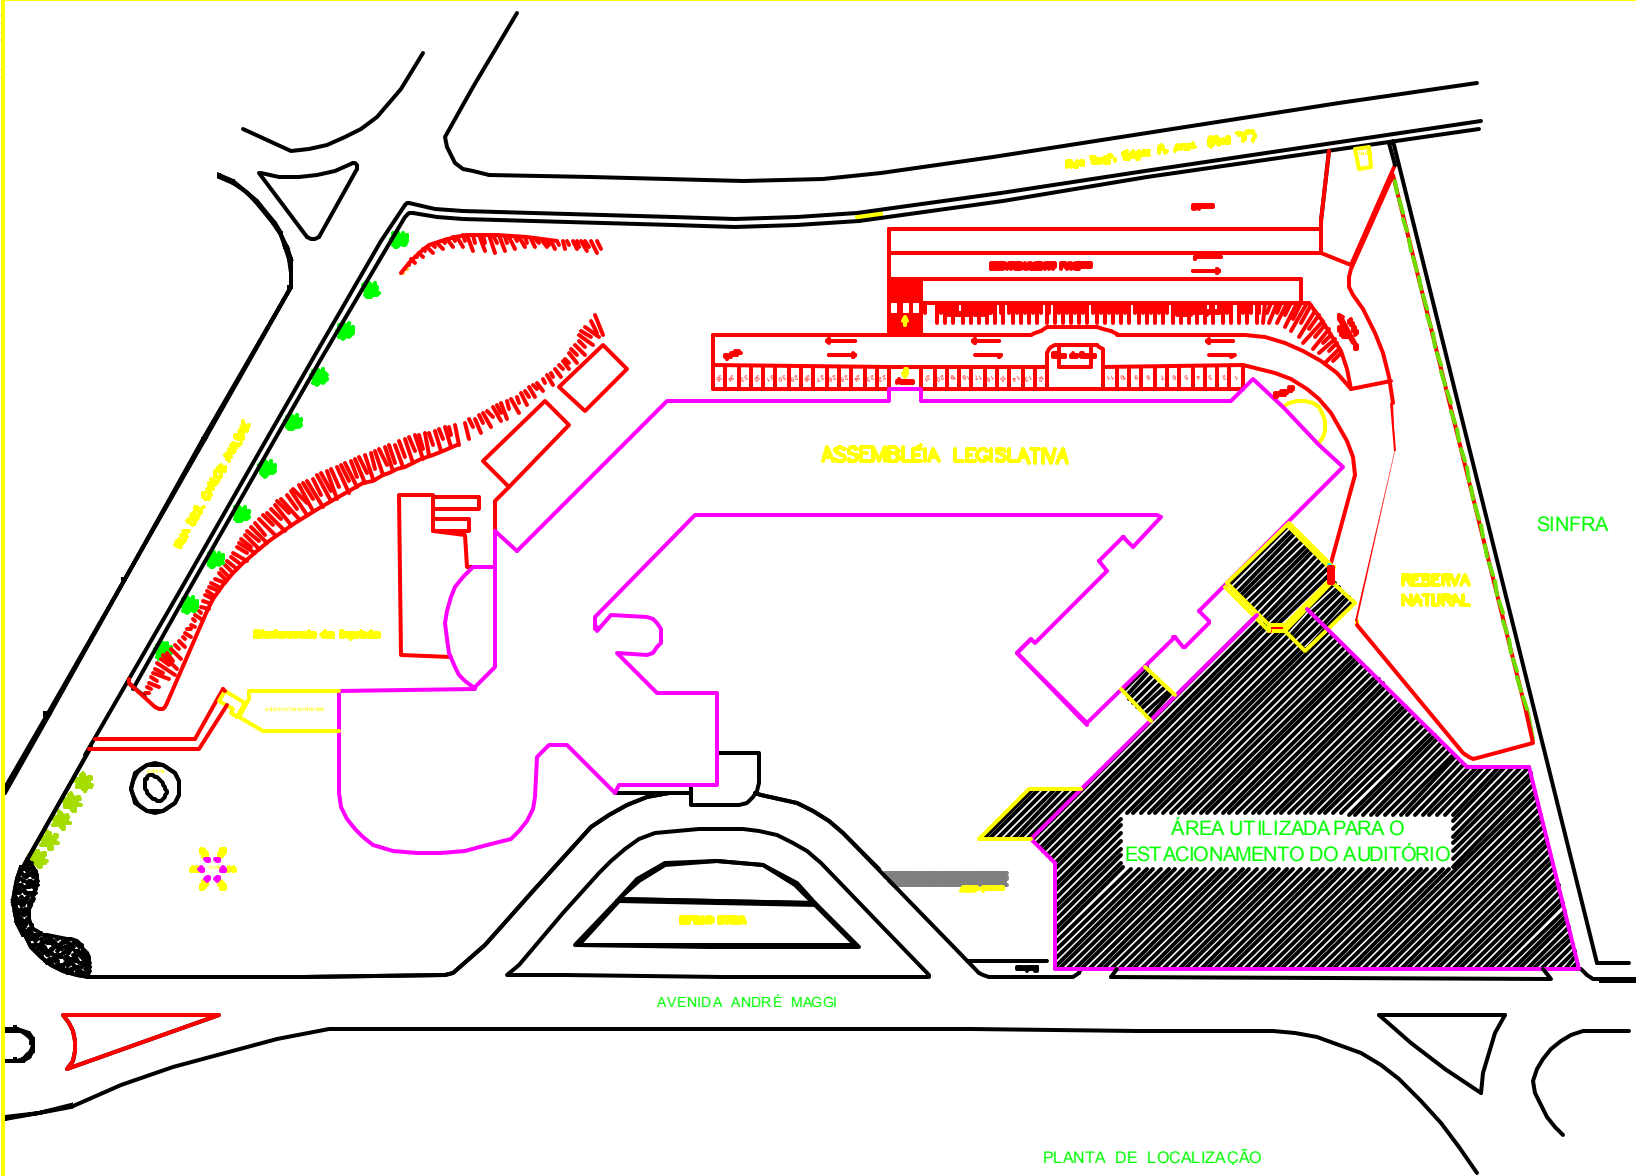


PLANTA DE LOCALIZAÇÃO

ARQUITETURA


ASSEMBLÉIA LEGISLATIVA DO ESTADO DE MATO GROSSO			
AV. ANDRÉ ANTÔNIO MAGGI, LOT. E06 - CPA - CUIABÁ/MT			
ESTACIONAMENTO DO AUDITÓRIO CAPACIDADE TOTAL 445 VAGAS			
PROJETO	ÁREAS	ÁREA CONSTRUIDA TOTAL = 12.146,24 m ²	
PEDRO WILLI KIRST ARQUITETO - DRA2020819			
PLANTA DE LOCALIZAÇÃO			
ESCALA	DATA	PROJETO	REVISÃO
1/500	AGOSTO/2012		01/05

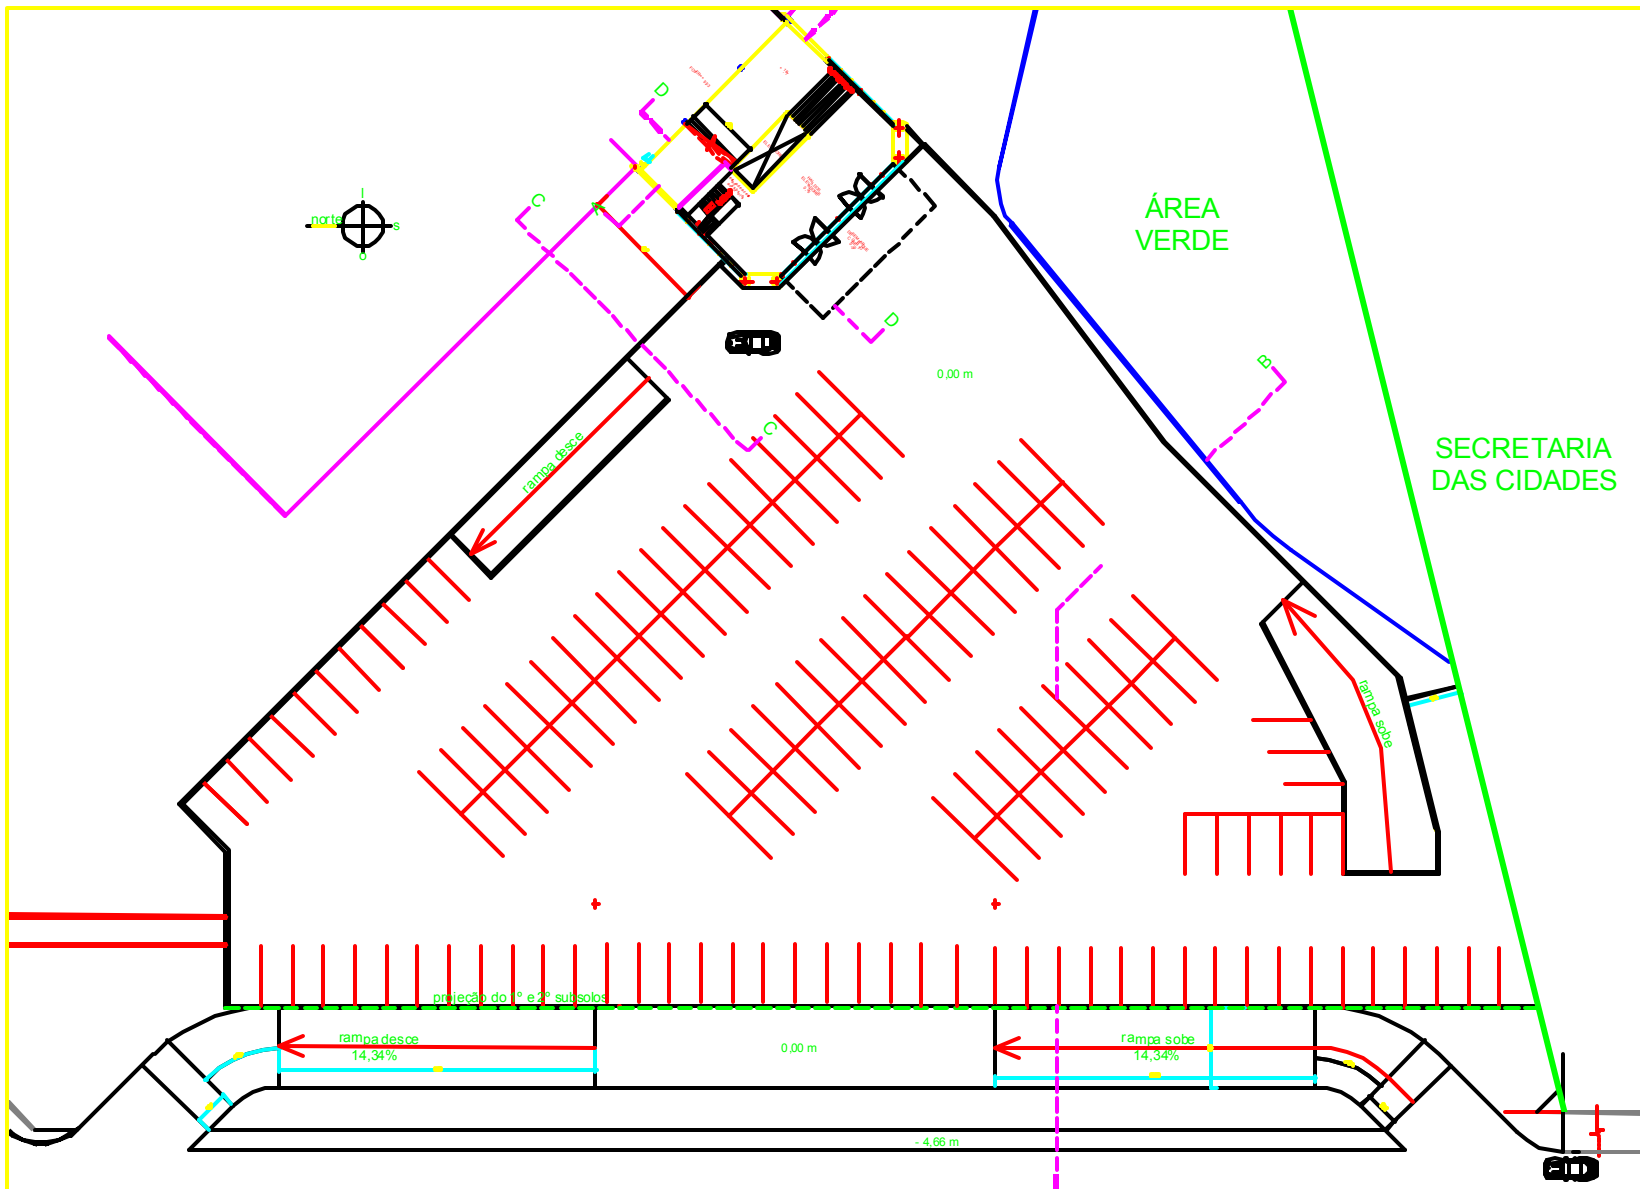


ARQUITETURA	UBRA	ESTACIONAMENTO DO AUDITÓRIO		
	PROPOSTA DE PROJETO	AV. ANDRÉ ANTÔNIO MAGG I, LOT E06 - CPA - CUIABÁ/MT		
	PROJETO	ASSEMBLÉIA LEGISLATIVA DO ESTADO DE MATO GROSSO		
	PROJETO	PEDRO WILLI KIRST		
	PROJETO	ÁREA = 3787,60 m ²		
ARQUITETURA	PROJETO	PLANTA BAIXA TÉRREO (DESCOBERTO)		
	PROJETO	130 VAGAS (COTA 0,00 m)		
	PROJETO	1/200	AGOSTO 2012	02/05
	PROJETO			

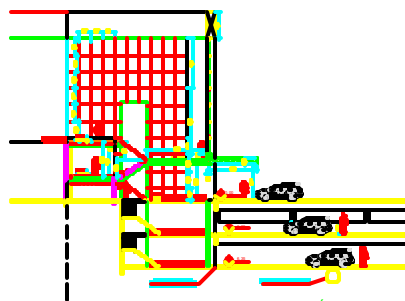


CORTE ESQUEMÁTICO DD

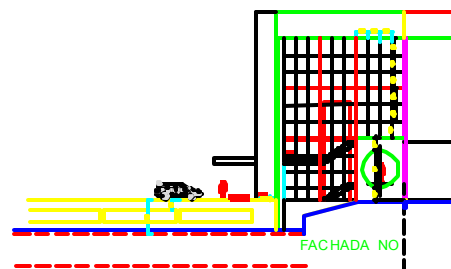

FACHADA NO

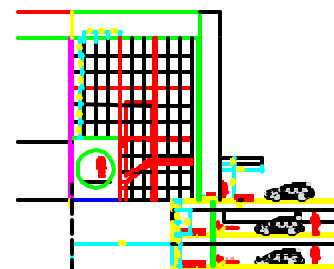

CORTE ESQUEMÁTICO CC

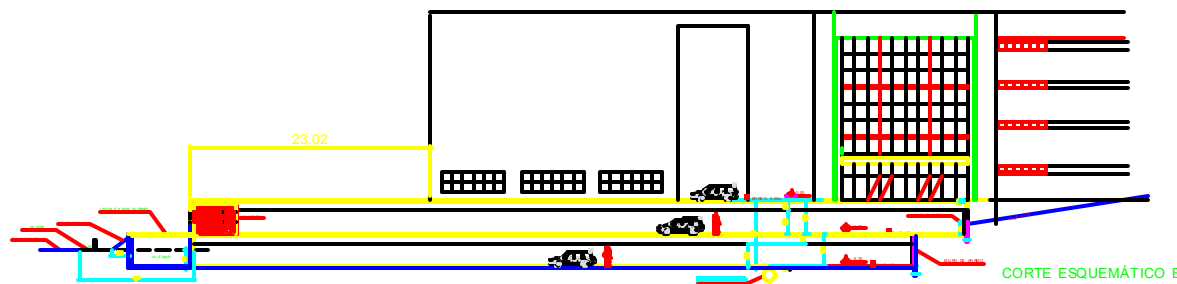

CORTE ESQUEMÁTICO BB

ARQUITETURA

ASSEMBLÉIA LEGISLATIVA DO
ESTADO DE MATO GROSSO

AV. ANDRÉ ANTÔNIO MAGGI, LOTE 06 - CPA - CUIABÁ/MT


ESTACIONAMENTO PARA O AUDITÓRIO

PEDRO WILLI KIRST
ARQUITETO - OBRAS 220-00000

CORTES BB, CC e DD e
FACHADA NO


PROPOSTA	DATA	REVISÃO	DATA
1/200	AGOSTO 2012		05/05

100
 200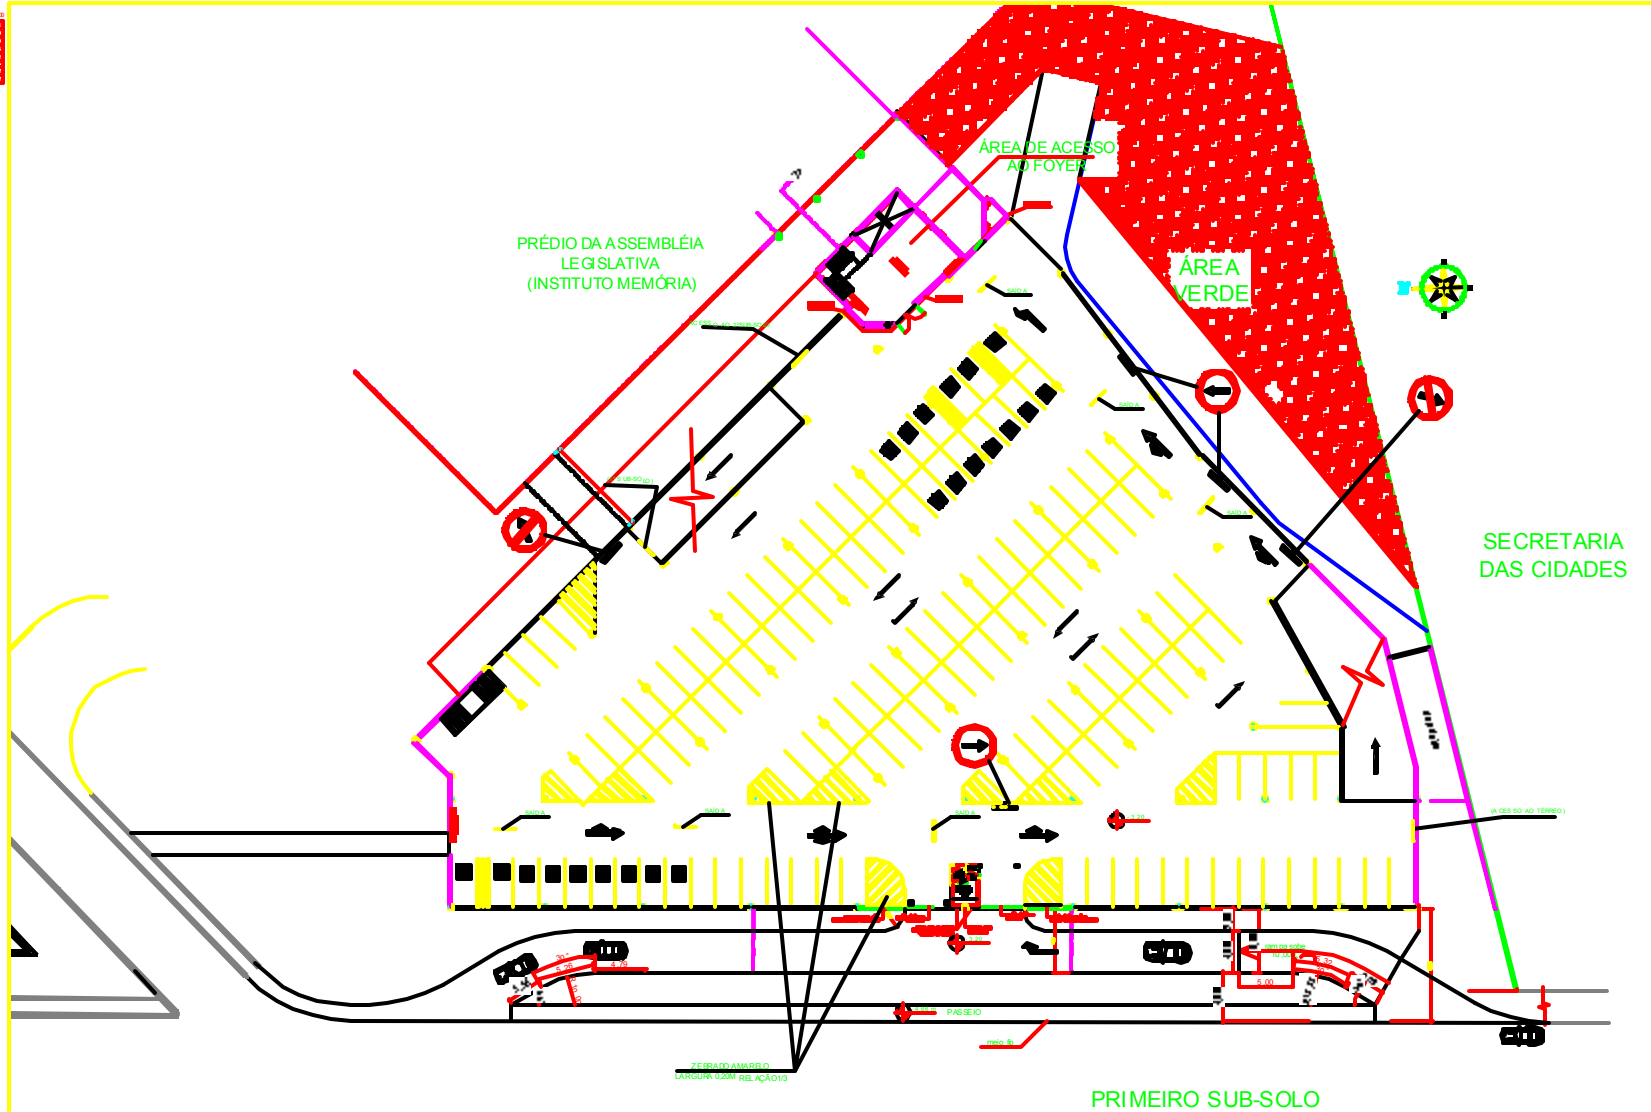
AS BUILT


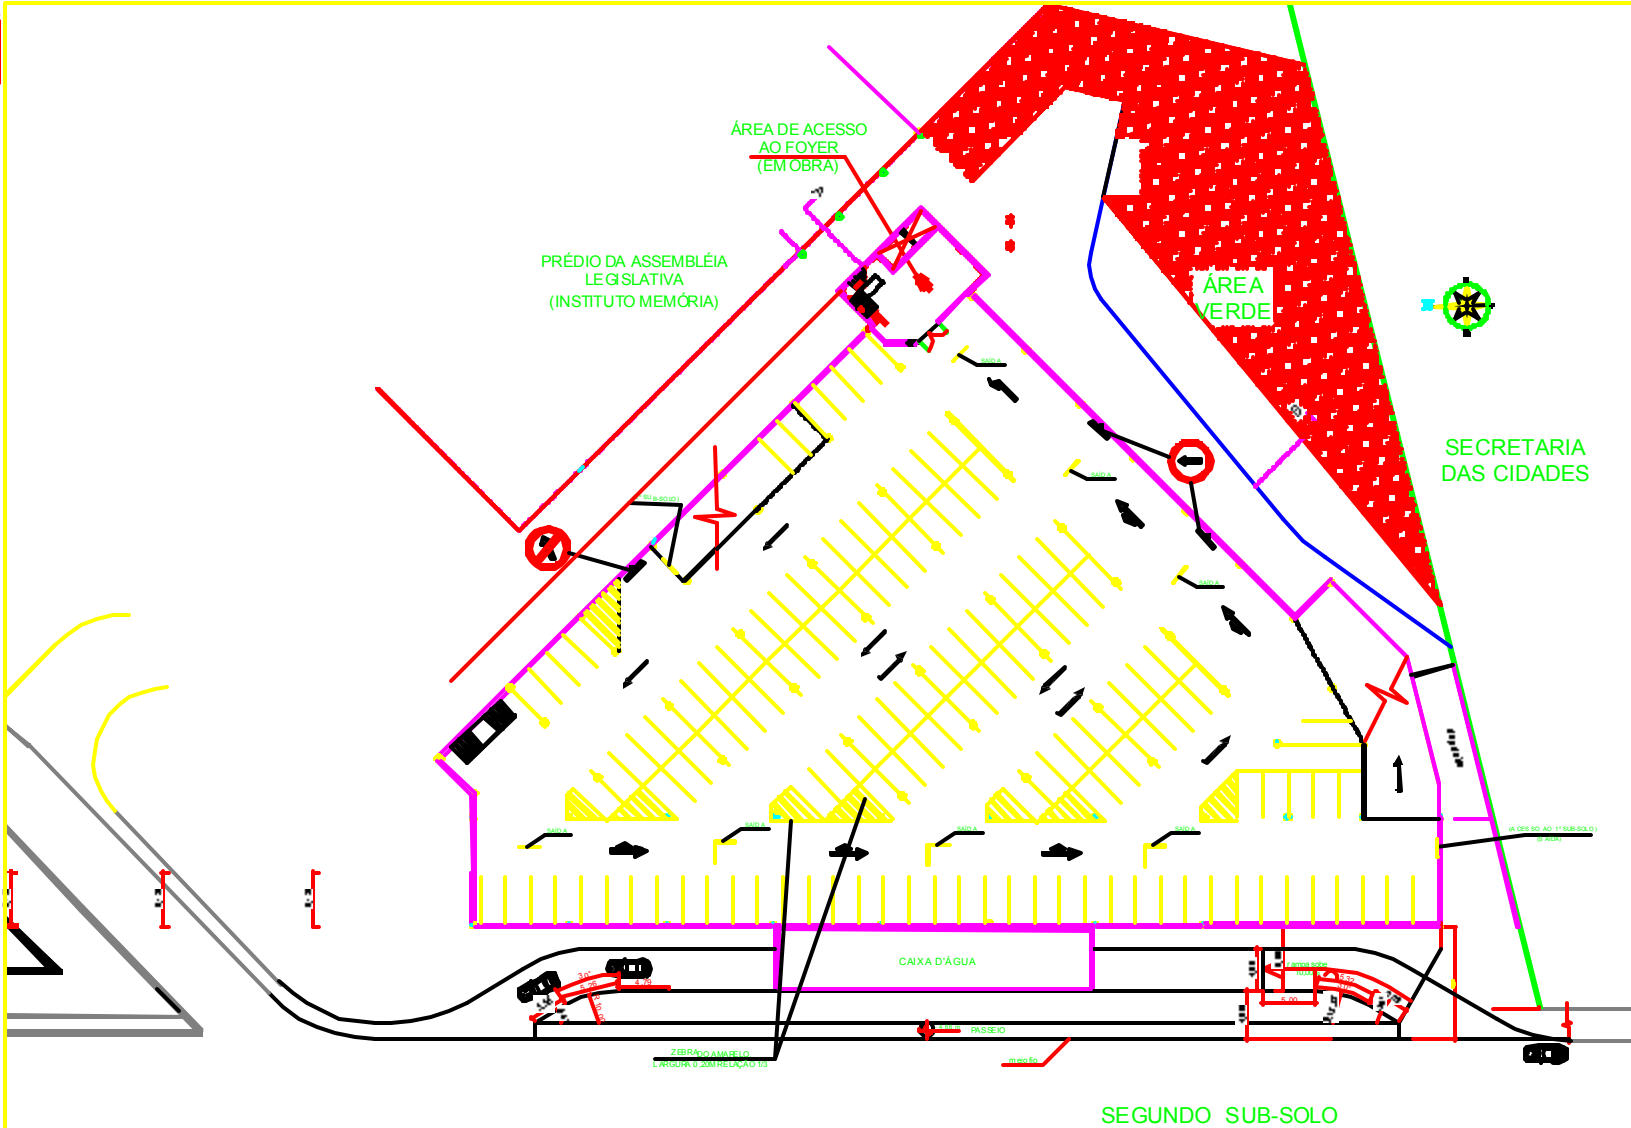

AS BUILT

ESTACIONAMENTO DO TEATRO	
AV. ANDRÉ ANTONIO MAGGI, LOTE 06 - CPA-CUIABÁ/MT	
ASSEMBLÉIA LEGISLATIVA DO ESTADO DE MATO GROSSO	
ARQUITETURA, URBANISMO E CONTRUÇÕES PEDRALHA LTDA	
CNPJ 08.042.988/0001-00 - R. 1500 - 100 - FLORES DO LAR - CUIABÁ/MT	
PLANTA DO 2º SUB-SOLO	
PROJETO	3/3